

MAPA SYTUACYJNO – WYSOKOŚCIOWA Z INWENTARYZACJI POWYKONAWCZEJ KANALIZACJI DESZCZOWEJ

skala 1:500

Wynikami pomiaru zaktualizowano mapę numeryczną miasta Krośnice.

Układ współrzędnych:

prostokątnych płaskich – 2000/6

ark. nr 6.174.31.16.3.2 i 6.174.31.16.4.1

układ wysokości – Kronsztadt 60

Wykonano w Pracowni Usług Geodezyjnych VITAMIS s.c.

Marek Błaszczyk, Andrzej Nowocin, Jarosław Miśkiewicz

99 – 301 Kutno, ul. Grunwaldzka 19A

tel. (24) 254 64 68

kierownik prac: mgr inż. Marek Błaszczyk

upr. geod. nr 2056

sporzadził:

Karolina Tatarowicz

woj. łódzkie

pow. kutnowski

ul. Łukowa, Lipowa, Dębowa i Brzozowa

Jednostka ewidencyjna: miasto Krośnice – 100204_4

Obręb ewidencyjny: Krośnice – 100204_4.0001


GK. II. 6640. 10.14. 2017

Pozwolenie na budowę: Decyzja Starosty Kutnowskiego nr 142/2015 z dnia 10. 04. 2015 r.

Projekt techniczny uzgodniono na naradzie koordynacyjnej

– Protokół nr GPV.6630.226.2014 z dnia 27. 11. 2014 r.

Mapę wykonano 15. 01. 2018 r.

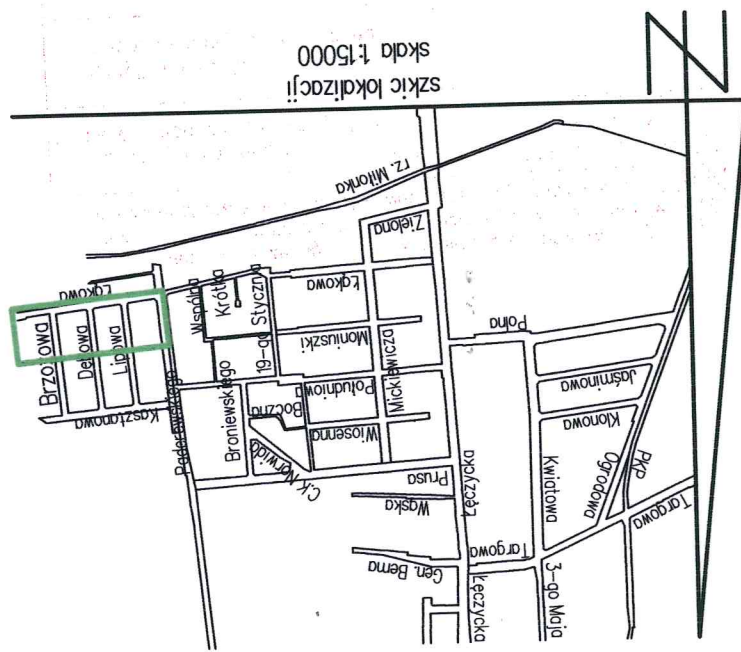

skala 1:15000
szkic lokalizacji

