MAPA SYTUACYJNO – WYSOKOŚCIOWA

Z INWENTARYZACJI POWYKONAWCZEJ KANALIZACJI DESZCZOWEJ

skala 1 : 500

Wynikami pomiaru zaktualizowano mapę numeryczną miasta Krośniewice.
Układ współrzędnych:
prostokątnych płaskich – 2000/6
ark. nr 6.174.31.16.1.4 i 6.174.31.16.3.2
układ wysokości – Kronsztadt 60

Wykonano w Pracowni Usług Geodezyjnych VITAMIS s.c.
Marek Błaszczyk, Andrzej Nowocin, Jarosław Miszkiewicz
99 – 301 Kutno, ul. Grunwaldzka 19A
tel. (24) 254 64 68
kierownik prac: mgr inż. Marek Błaszczyk
upr. geod. nr 2056

sporządziła:
Karolina Tatarowicz

woj. łódzkie
pow. kutnowski
ul. Kasztanowa, Lipowa, Dębowa i Brzozowa
Jednostka ewidencyjna: miasto Krośniewice – 100204_4
Obręb ewidencyjny: Krośniewice– 100204_4.0001

GK. II. 6640. 591. 2017

Pozwolenie na budowę: Decyzja Starosty Kutnowskiego nr 142/2015 z dnia 10. 04. 2015 r.
Projekt techniczny uzgodniono na naradzie koordynacyjnej
– Protokół nr GPIII.6630.226.2014 z dnia 27. 11. 2014 r.
Projekt zaznaczono kolorem niebieskim.

Mapę wykonano 19. 10. 2017 r.

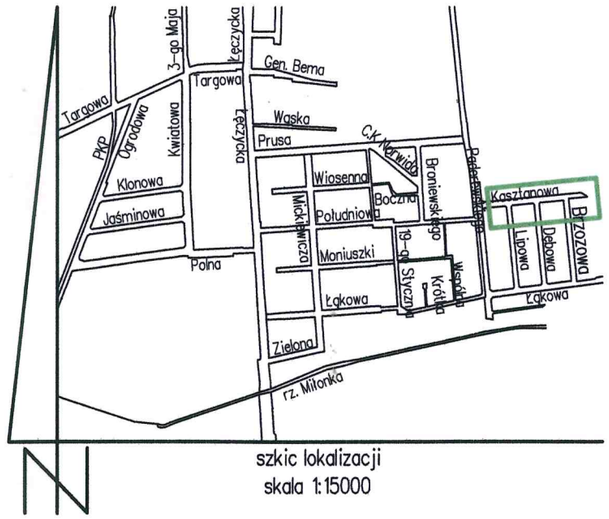

szkic lokalizacji
skala 1:15000

Poświadcza się, że niniejszy dokument został opracowany w wyniku prac geodezyjnych i kartograficznych, których rezultaty zawiera operat techniczny wpisany do ewidencji materiałów państwowego zasobu geodezyjnego i kartograficznego

Organ prowadzący państwowy zasób geodezyjny i kartograficzny	STAROSTA KUTNOWSKI 99-300 Kutno ul. Tadeusza Kościuszki 16
Identyfikator ewidencyjny materiału zasobu – operatu technicznego	?. 1001. 2017. 996
Data wpisania operatu technicznego do ewidencji materiałów zasobu	30. 10. 2017
Imię, nazwisko i podpis osoby odpowiedzialnej za prace	Z up. Starosty mgr inż. Marta Panfil Starszy geodeta